


P	2	3	4	5	6	7	8	9	10	11	12	13	14	15	16	17	18	19
U	5.00	10.00	15.00	20.00	25.00	30.00	35.00	40.00	45.00	50.00	55.00	60.00	65.00	70.00	75.00	80.00	85.00	90.00
V	10.00	15.00	20.00	25.00	30.00	35.00	40.00	45.00	50.00	55.00	60.00	65.00	70.00	75.00	80.00	85.00	90.00	95.00
P	20	21	22	23	24	25	26	27	28	29	30	31	32	33	34	35	36	
U	95.00	100.00	105.00	110.00	115.00	120.00	125.00	130.00	135.00	140.00	145.00	150.00	155.00	160.00	165.00	170.00	175.00	
V	100.00	105.00	110.00	115.00	120.00	125.00	130.00	135.00	140.00	145.00	150.00	155.00	160.00	165.00	170.00	175.00	180.00	

Tolerances for PITCH ERROR

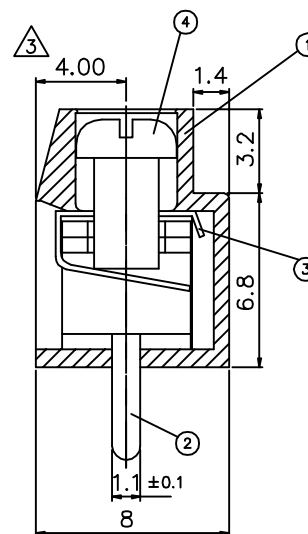

SECTION A-A

## NOTES:

- Rating: ~~250V~~ 300V 8A(IEC250V 10A)  
PITCH: 5.00mm
- Insulation Withstands Voltage:  
AC 2000V/MIN
- Insulation Resistance:  
500MΩ or more at DC500V
- Using Temperature Range:  
-40°C~+105°C
- Suitable Electric Wire:  
26~14 AWG(IEC0.5~1.5mm<sup>2</sup>)
- Torque Value: ~~4kg-cm~~ 5kgf-cm
- Undimensioned Tolerances:

—	∩	∇	0.05/10
⊥	//	≡	0.2/10
PITCH ERROR			0.05/10
UNDIMENSIONED TOLERANCES			±0.3

4	SCREW	S000004800	P	STEEL	ZINC PLATED
3	WIRE PROTECTOR	0012B00600	P	STAINLESS STEEL	
2	SOLDER POST	0012B00400	P	BRASS	SOLDER PLATED
1	HOUSING	0012L00000	1	PA66	GREEN
ITEM	NAME OF PART	NO. OF PART	Q'TY	MATERIAL	NOTES

4	產品更新	Y.y	04.11.03	DWG.	黃秀嫻	DATE	99.01.06	UNITS	MM	SHEET/OF	1/1
3	工程變更	李衛紅	01.11.30	CHK.		DATE		SCALE	3:1 ( : )		
2	工程變更1處	梁紅英	01.04.02	APP.		DATE		NAME	DT-126VP-□□P		
1	修正尺寸	黃秀嫻	99.01.08					DWG NO.	SP-02-126VP000		
REV.	CONTENT	CHK.	DATE								



DINKLE

ENTERPRISE CO.,LTD